



plan-quadrat
Bestandsaufnahmen GmbH
A – 4600 Wels
Ligusterstraße 4
Tel. 07242 / 29 1741
Fax. 07242 / 29 1741-20
Mobil 0650 / 40 00 866
office@plan-quadrat.at
www.plan-quadrat.at



ARZTHAUS
BADERGRABEN 108
4830 HALLSTATT

www.plan-quadrat.at



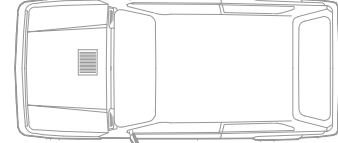

plan - quadrat
Bestandsaufnahmen GmbH
A - 4600 Wels
Ligusterstraße 4
Tel. 07242 / 29 1741
Fax. 07242 / 29 1741-20
Mobil 0650 / 40 00 866
office@plan-quadrat.at
www.plan-quadrat.at

DARSTELLUNG:

ERDGESCHOSS

MASSTAB	1:100
---------	-------

PLAN NR.	01/01
----------	-------

DATUM	MAI 2020
-------	----------

BESTANDSPLAN

ARZTHAUS
BADERGRABEN 108
4830 HALLSTATT

BESTAND



mit mass zum ziel

plan-quadrat
Bestandsaufnahmen GmbH
A - 4600 Wels
Ligusterstraße 4
Tel. 07242 / 29 1741
Fax. 07242 / 29 1741-20
Mobil 0650 / 40 00 866
office@plan-quadrat.at
www.plan-quadrat.at

DARSTELLUNG:

1.OBERGESCHOSS

MASSTAB 1:100


PLAN NR. 01/02

DATUM MAI 2020


BESTANDSPLAN

ARZTHAUS
BADERGRABEN 108
4830 HALLSTATT

BESTAND

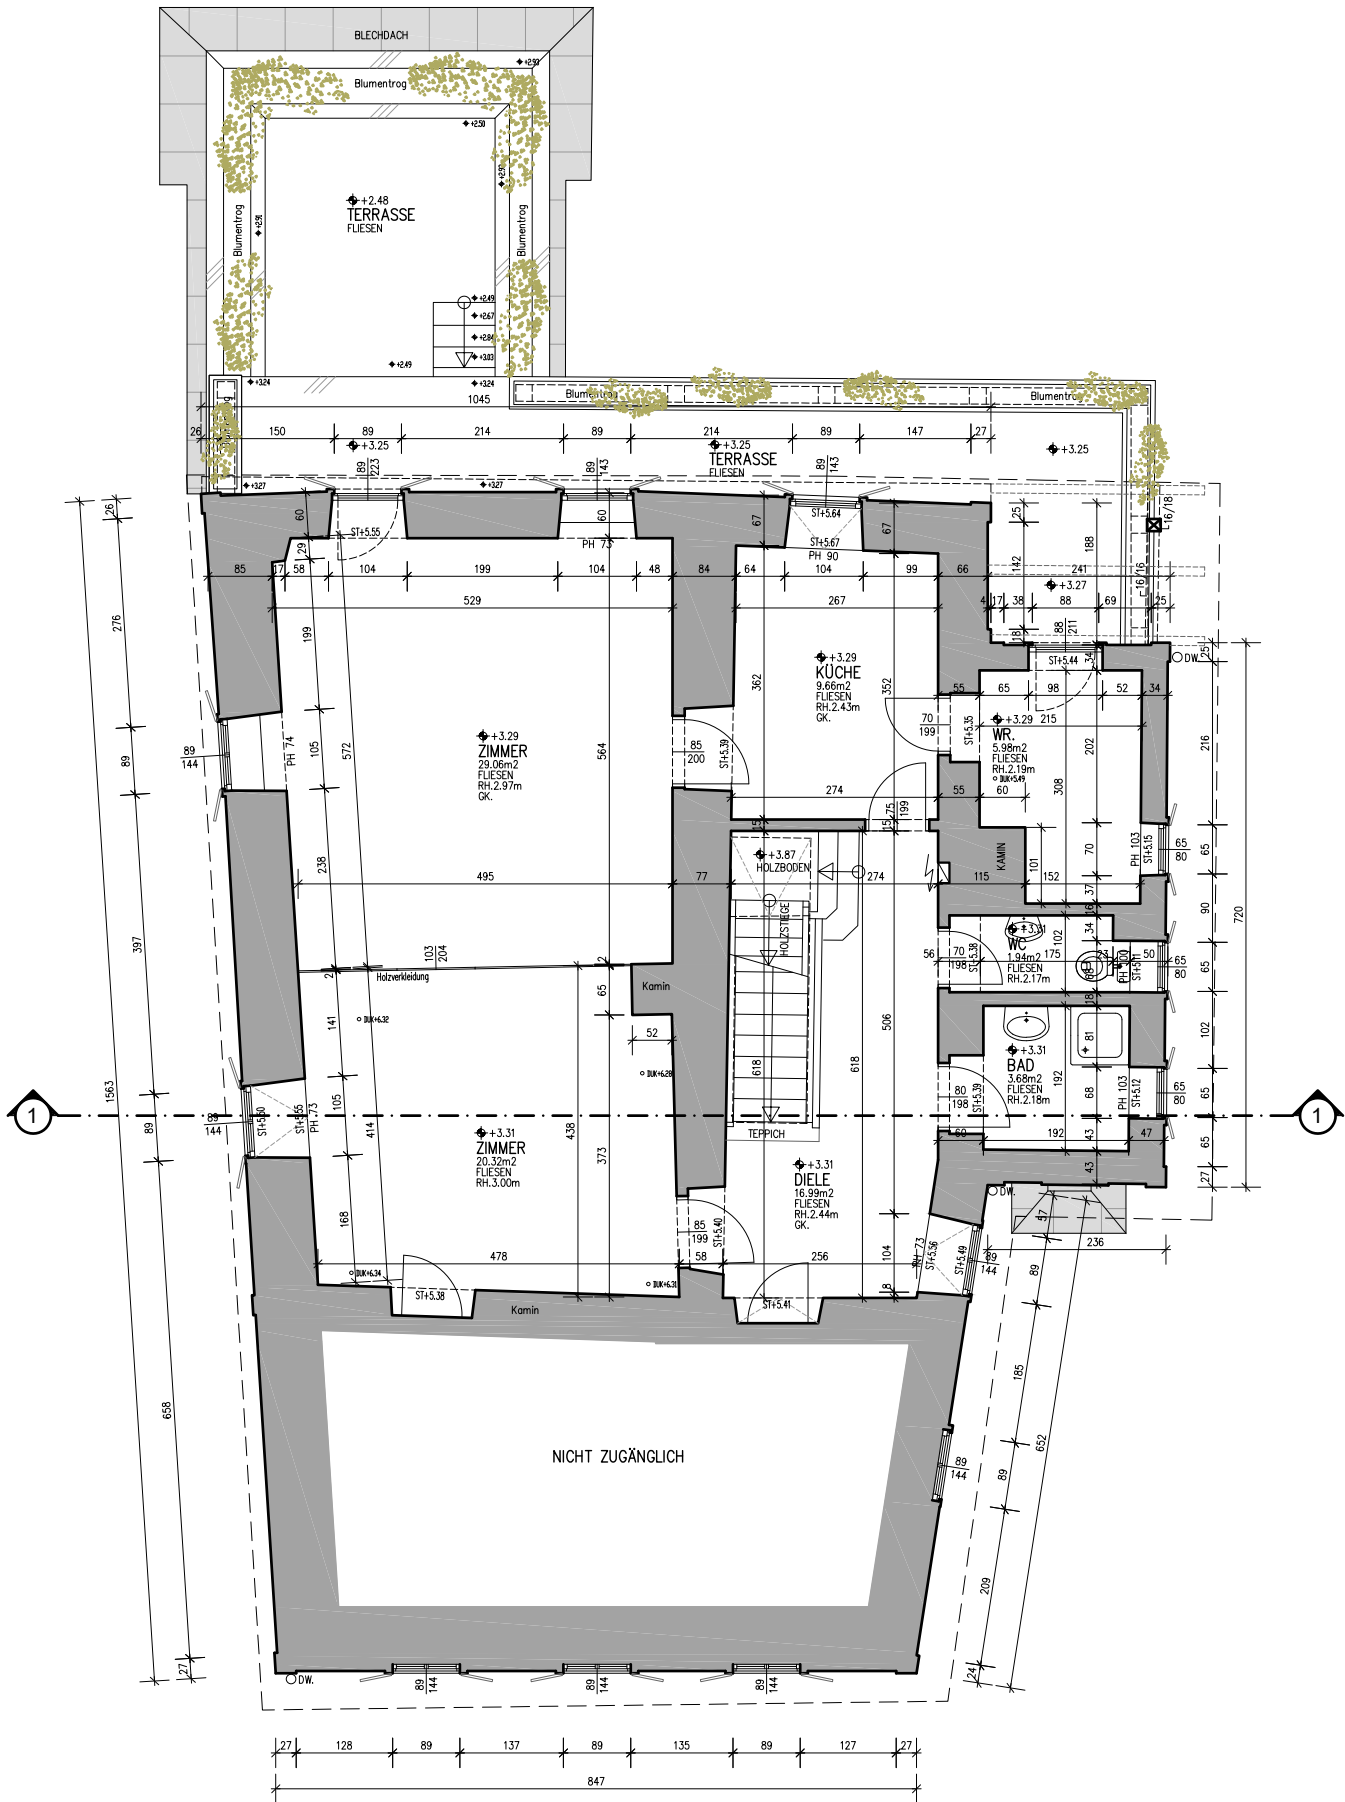

 1.OBERGESCHOSS:



DARSTELLUNG:


MASSTAB 1:100

PLAN NR. 01/03

DATUM MAI 2020

**ARZTHAUS
BADERGRABEN 108
4830 HALLSTATT**

DACHGESCHOSS:

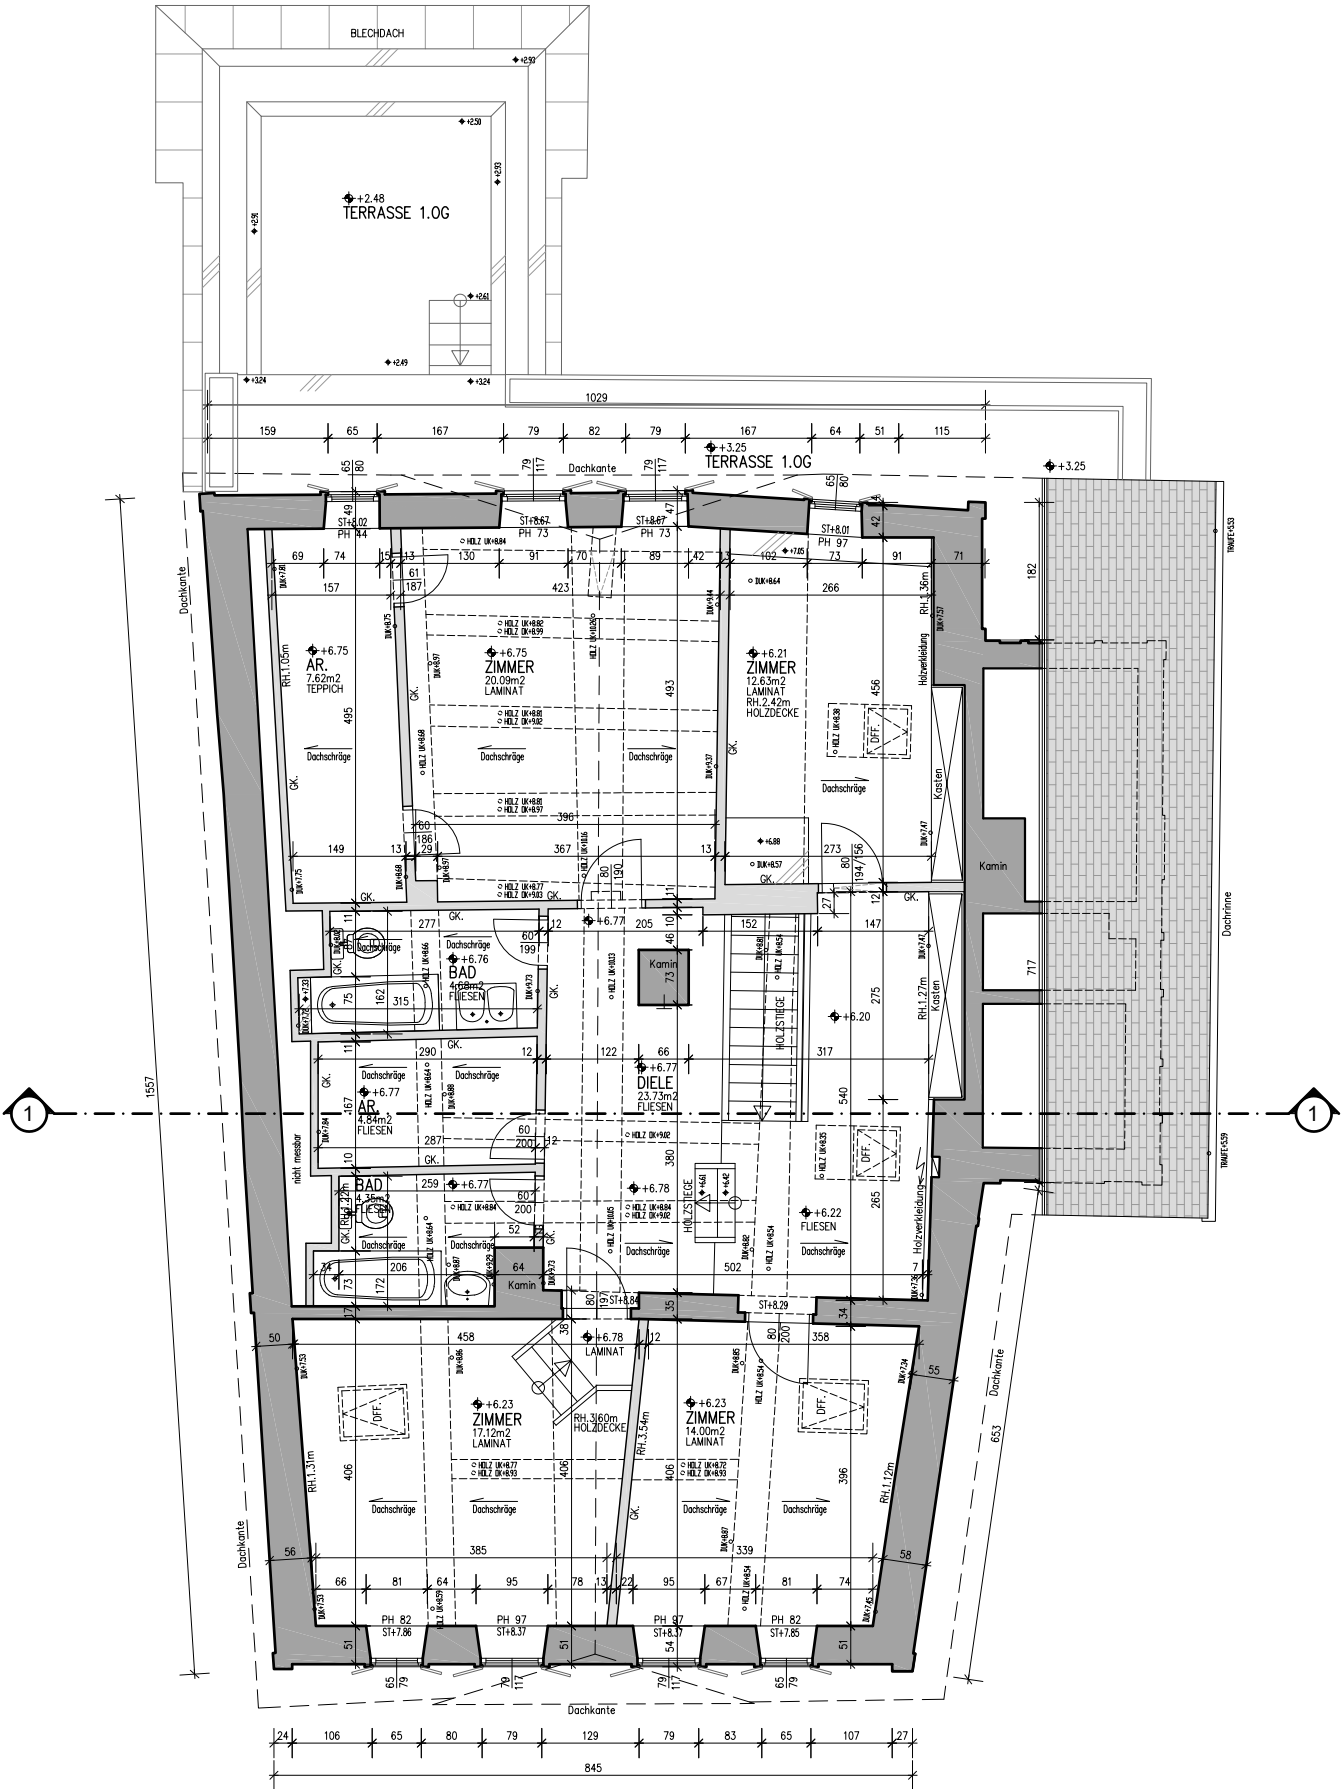

 BESTAND



DACHDRAUFSICHT

MASTAB 1:100


PLAN NR. 01/04

DATUM MAI 2020

BESTANDSPLAN

ARZTHAUS
BADERGRABEN 108
4830 HALLSTATT


DACHDRAUFSICHT:

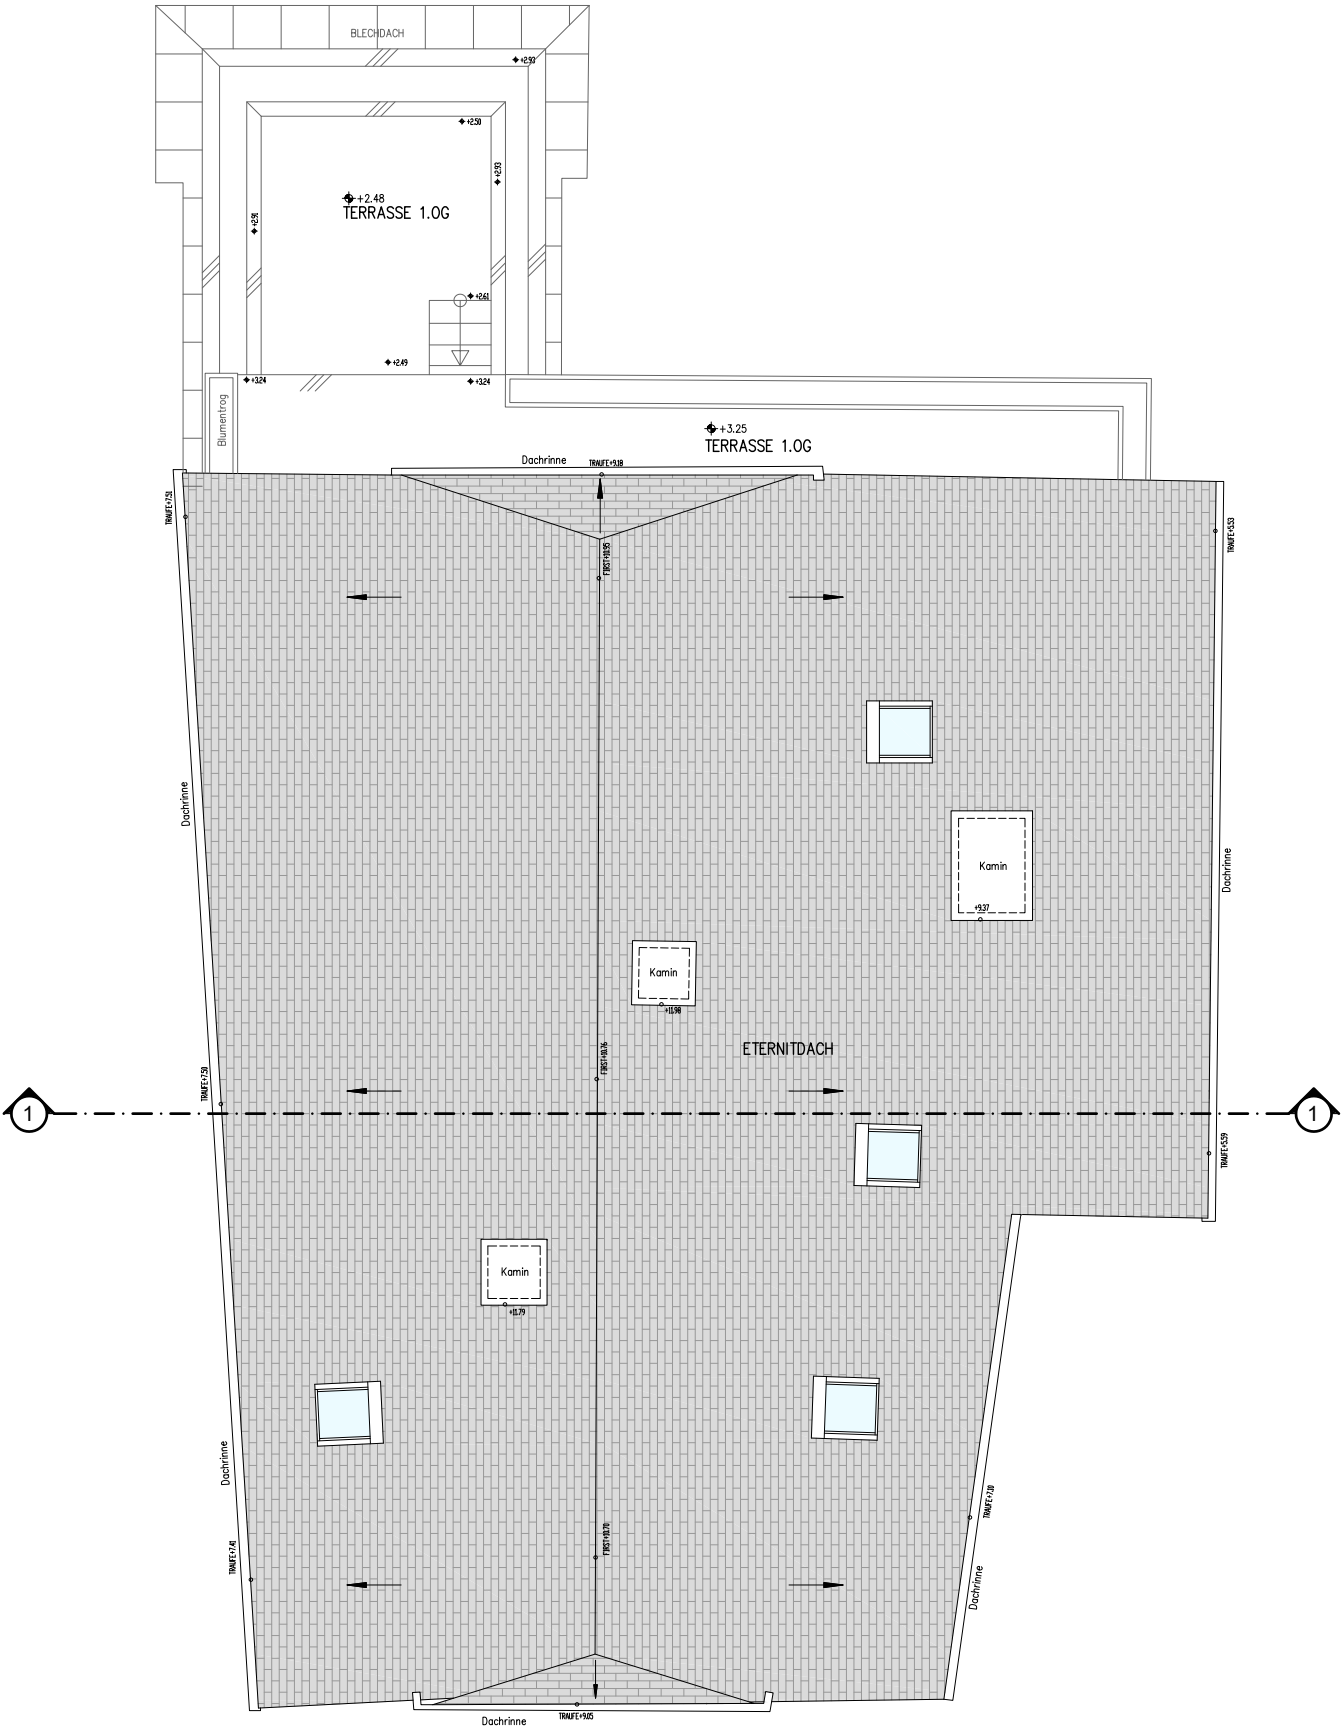

BESTAND

BESTANDSPLAN

ARZTHAUS
BADERGRABEN 108
4830 HALLSTATT

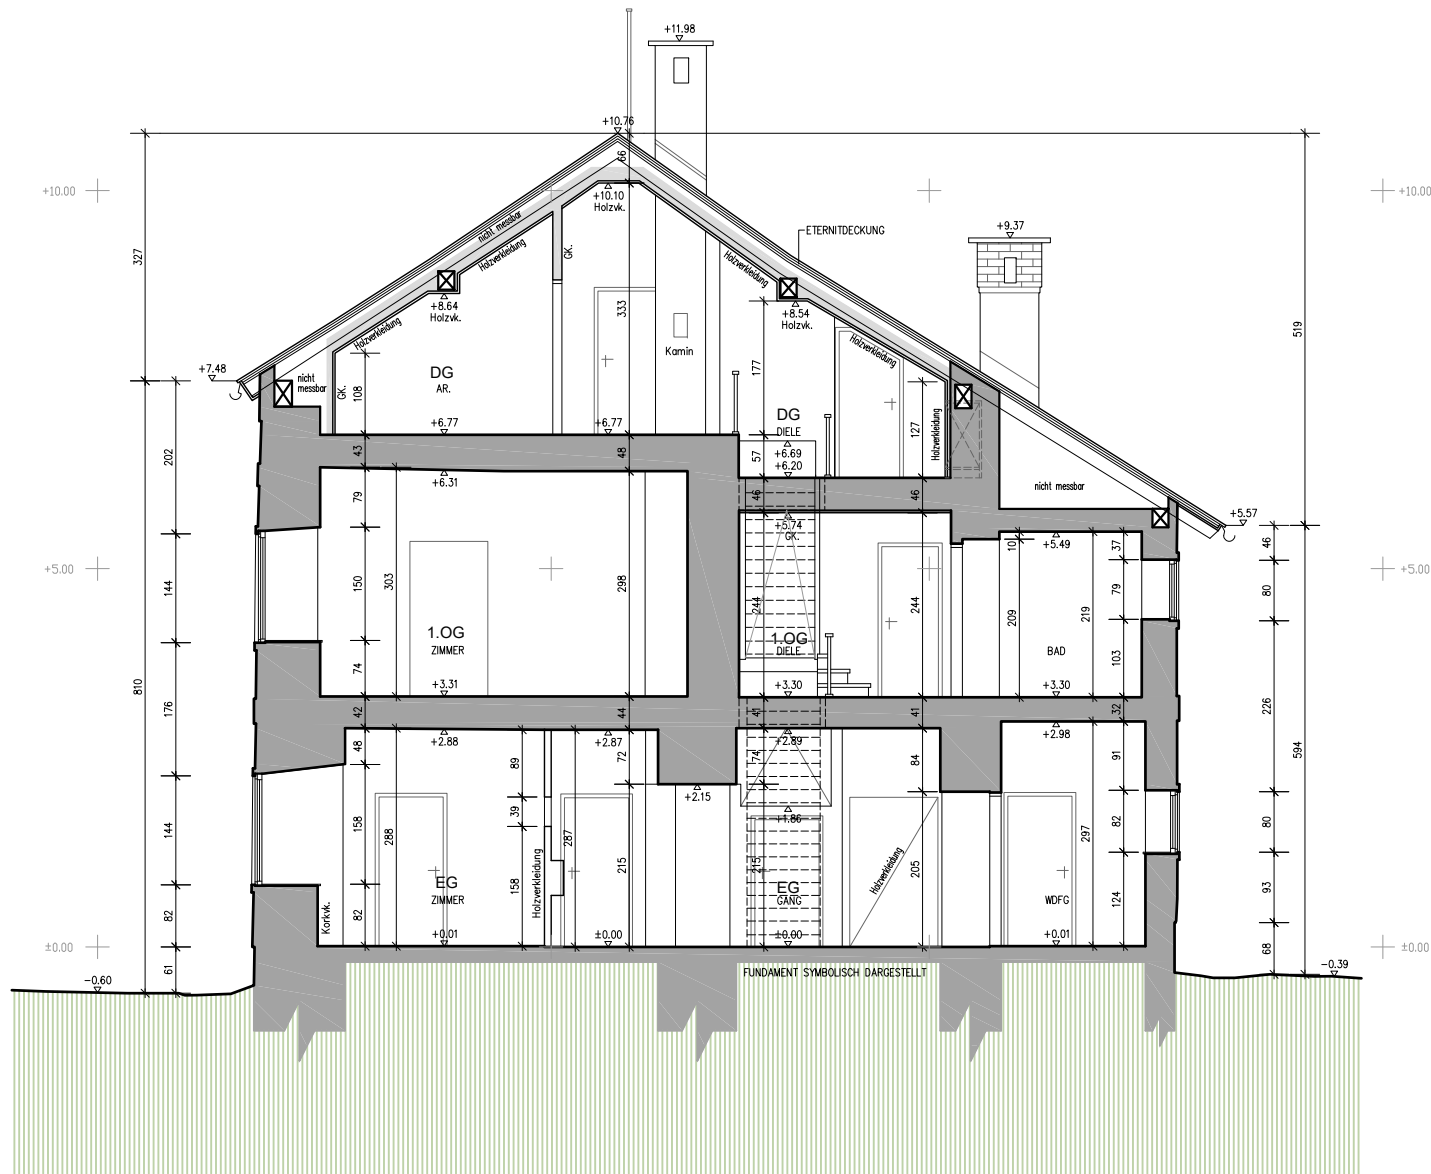

SCHNITT 1-1:

 BESTAND



plan-quadrat
Bestandsaufnahmen GmbH
A - 4600 Wels
Ligusterstraße 4
Tel. 07242 / 29 1741
Fax. 07242 / 29 1741-20
Mobil 0650 / 40 00 866
office@plan-quadrat.at
www.plan-quadrat.at

DARSTELLUNG:

WESTANSICHT

MASSTAB 1:100

PLAN NR. 01/06

DATUM MAI 2020

BESTANDSPLAN

ARZTHAUS
BADERGRABEN 108
4830 HALLSTATT



WESTANSICHT:

BESTAND



plan-quadrat
Bestandsaufnahmen GmbH
A - 4600 Wels
Ligusterstraße 4
Tel. 07242 / 29 1741
Fax. 07242 / 29 1741-20
Mobil 0650 / 40 00 866
office@plan-quadrat.at
www.plan-quadrat.at

DARSTELLUNG:

SÜDANSICHT

MASSTAB 1:100

PLAN NR. 01/07

DATUM MAI 2020

BESTANDSPLAN

ARZTHAUS
BADERGRABEN 108
4830 HALLSTATT



SÜDANSICHT:

BESTAND



plan-quadrat
Bestandsaufnahmen GmbH
A - 4600 Wels
Ligusterstraße 4
Tel. 07242 / 29 1741
Fax. 07242 / 29 1741-20
Mobil 0650 / 40 00 866
office@plan-quadrat.at
www.plan-quadrat.at

DARSTELLUNG:

OSTANSICHT

MASSTAB 1:100

PLAN NR. 01/08

DATUM MAI 2020

BESTANDSPLAN

ARZTHAUS
BADERGRABEN 108
4830 HALLSTATT



OSTANSICHT:

BESTAND



DARSTELLUNG:

MASSTAB 1:100

DATUM	MAI 2020
-------	----------

[illegible]

ARZTHAUS
BADERGRABEN 108
4830 HALLSTATT

BESTAND

